

Obsah:

Výkresová dokumentace skutečného provedení stavby:

5. Půdorys 1.NP
6. Půdorys 1.PP
7. Půdorys 2.NP
8. Řez A-A a B-B

Výkresová dokumentace navržených sanací a úprav:

4. Půdorys 1.NP – sanace
5. Půdorys 1.PP – sanace
6. Řez A-A a B-B – sanace


Název: **Bakalářská práce**

Kontroloval(a): **doc. Ing. Tomáš Čejka, Ph.D.**

Vypracoval: **Levko Sasin**

Výkresy: **Výkresy skutečného provedení stavby**



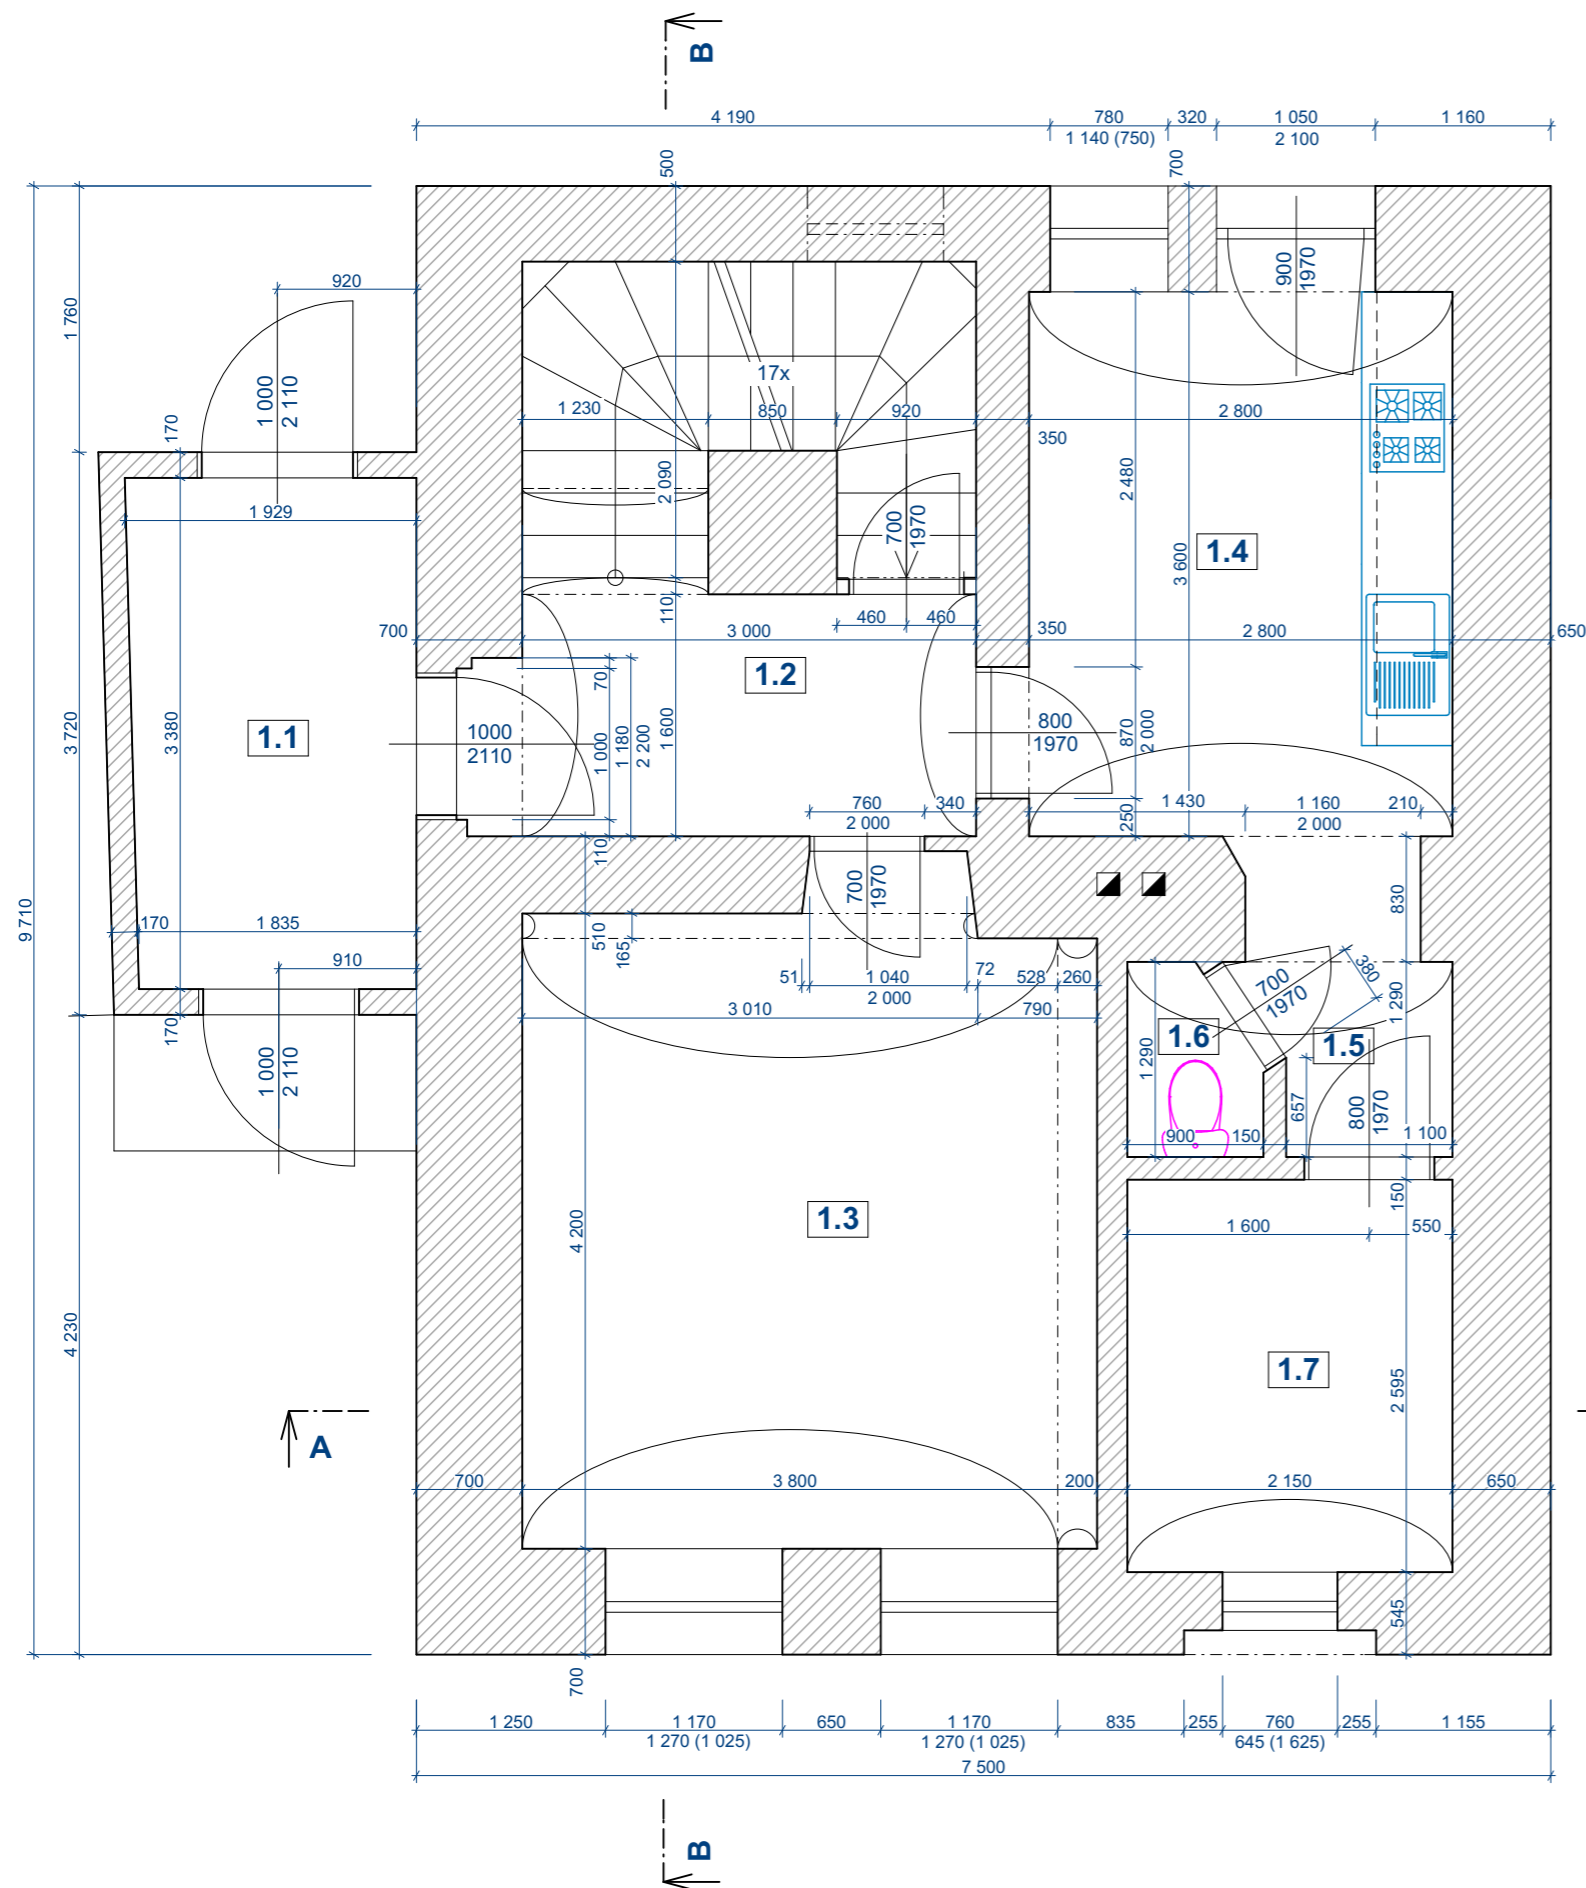

Tabulka místností				
Podlaží	Č.	Název místnosti	Plocha (m2)	Nášlapná vrstva
1.NP				
	1.1	Předsíň	6,36	Beton
	1.2	Chodba 1	5,30	Keramická dlažba
	1.3	Obývací pokoj	16,28	Laminátová podlaha
	1.4	Kuchyň	10,08	Keramická dlažba
	1.5	Chodba 2	2,53	Keramická dlažba
	1.6	WC	1,01	Keramická dlažba
	1.7	Koupelna	5,58	Keramická dlažba
	1.8	schodiště	5,79	OSB deska

Legenda materiálů:



Smišené zdivo/nepespecifikovaný materiál



Výškový systém BPV
±0,000 = ±177,000m.n.m.

Název: **Bakalářská práce**

Kontroloval(a): **doc. Ing. Tomáš Čejka, Ph.D.**


Vypracoval: **Levko Sasin**


Výkres: **Půdorys 1.NP**

Měřítko: **1:50**

Formát: **2xA4**

Č. výkresu: **1.**

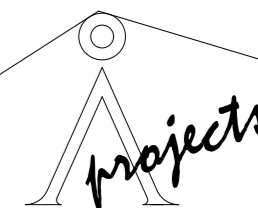

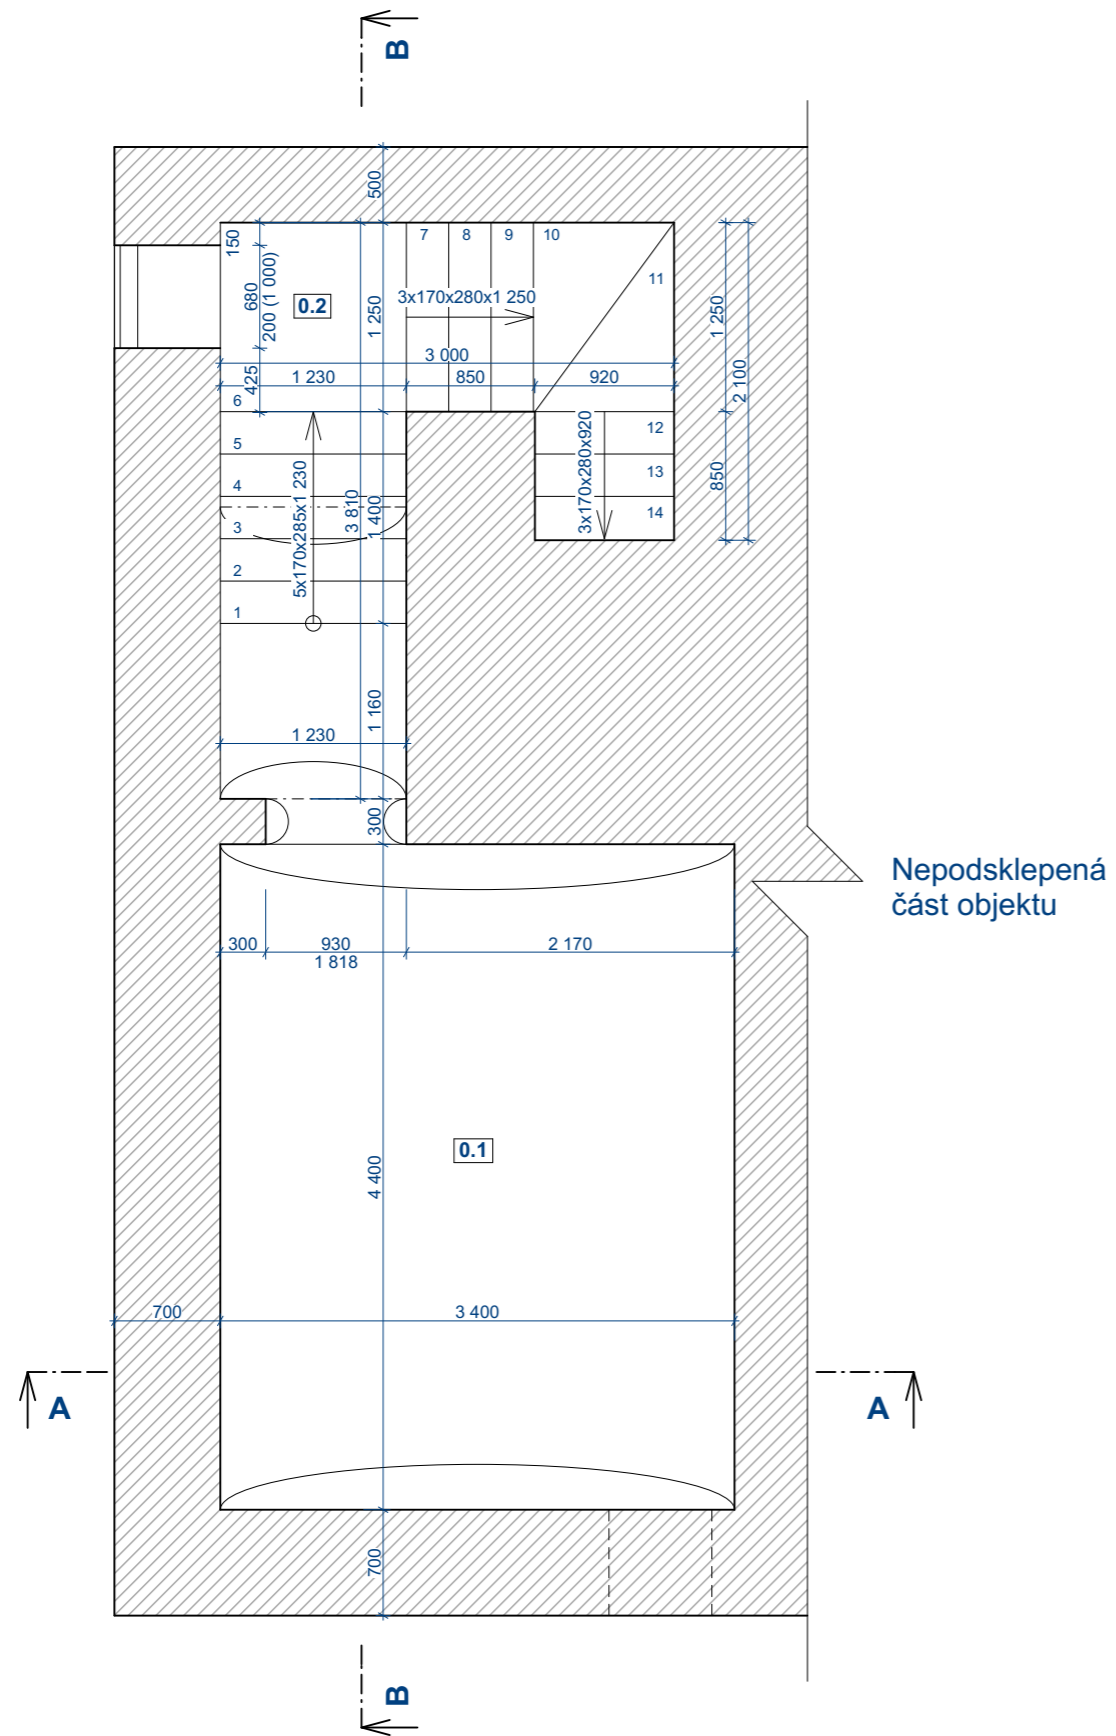

Tabulka místností				
Podlaží	Č.	Název místnosti	Plocha (m ²)	Nášlapná vrstva
1.PP				
	0.1	Sklep	14,96	Kamenná podlaha
	0.2	Schodiště	7,96	Beton

Legenda materiálů:



Smišené zdivo/nepespecifikovaný materiál



Výškový systém BPV
±0,000 = ±177,000m.n.m.

Název: **Bakalářská práce**

Kontroloval(a): **doc. Ing. Tomáš Čejka, Ph.D.**


Vypracoval: **Levko Sasin**


Výkres:
Půdorys 1.PP

Měřítko:
1:50

Formát:
2xA4

Č. výkresu:
2.

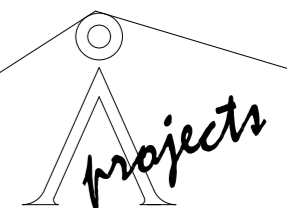

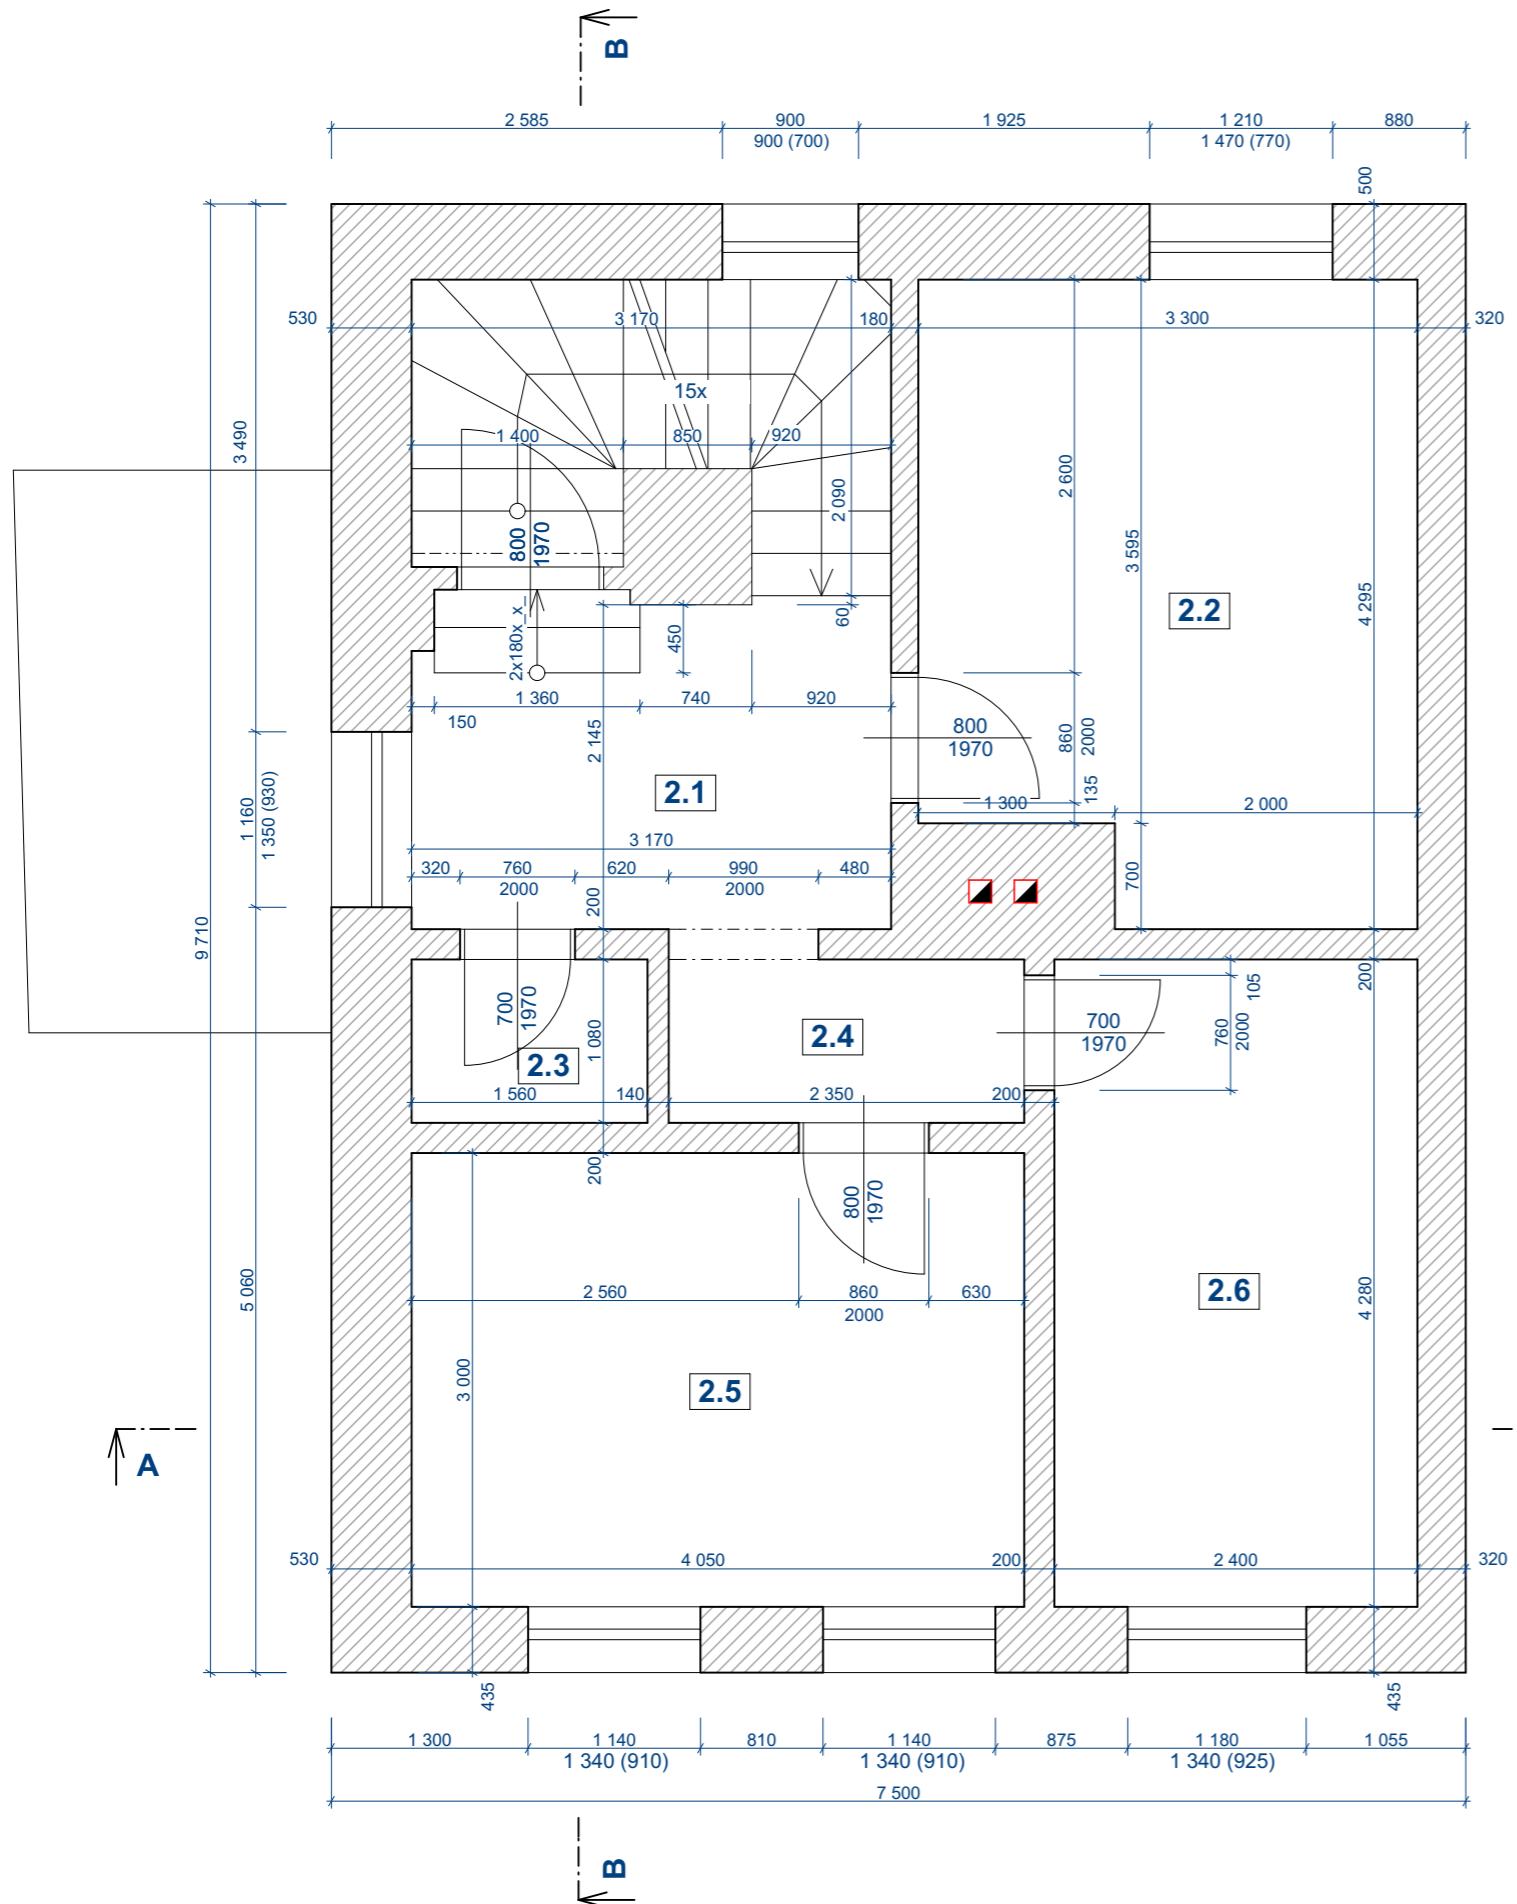

Tabulka místností				
Podlaží	Č.	Název místnosti	Plocha (m2)	Nášlapná vrstva
2.NP				
	2.1	schodiště	5,70	OSB deska
	2.2	chodba	6,88	Laminátová podlaha
	2.3	Pokoj 2	13,26	Laminátová podlaha
	2.4	Chodba 2	2,74	Laminátová podlaha
	2.5	Ložnice	12,15	Laminátová podlaha
	2.6	Pokoj 1	10,27	Laminátová podlaha

Legenda materiálů:



Smišené zdivo/nepřespecifikovaný materiál



Výškový systém BPV
±0,000 = ±177,000m.n.m.

Název: **Bakalářská práce**

Kontroloval(a): **doc. Ing. Tomáš Čejka, Ph.D.**


Vypracoval: **Levko Sasin**



Výkres: **Půdorys 2.NP**

Měřítko: **1:50**

Formát: **2xA4**

Č. výkresu: **3.**

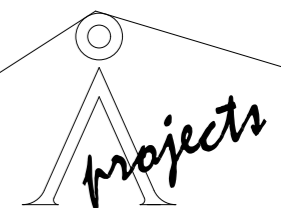

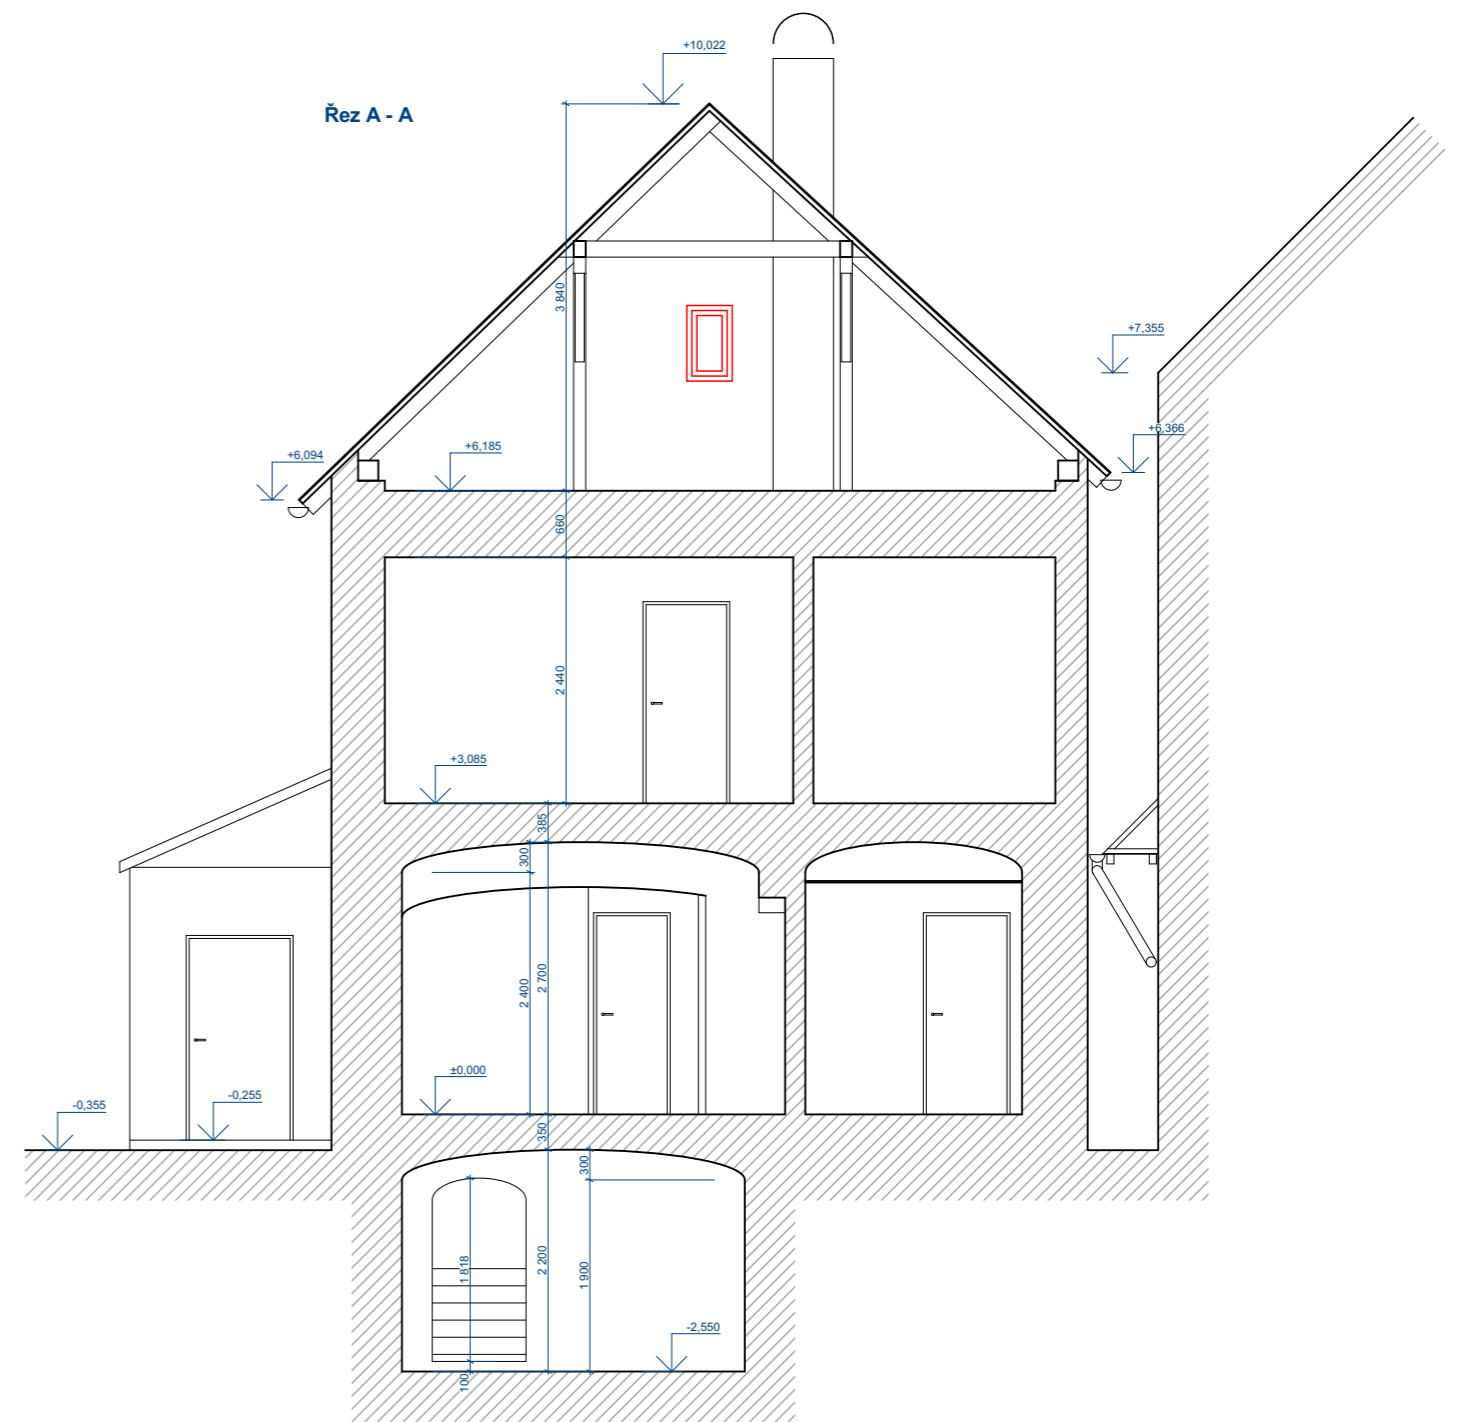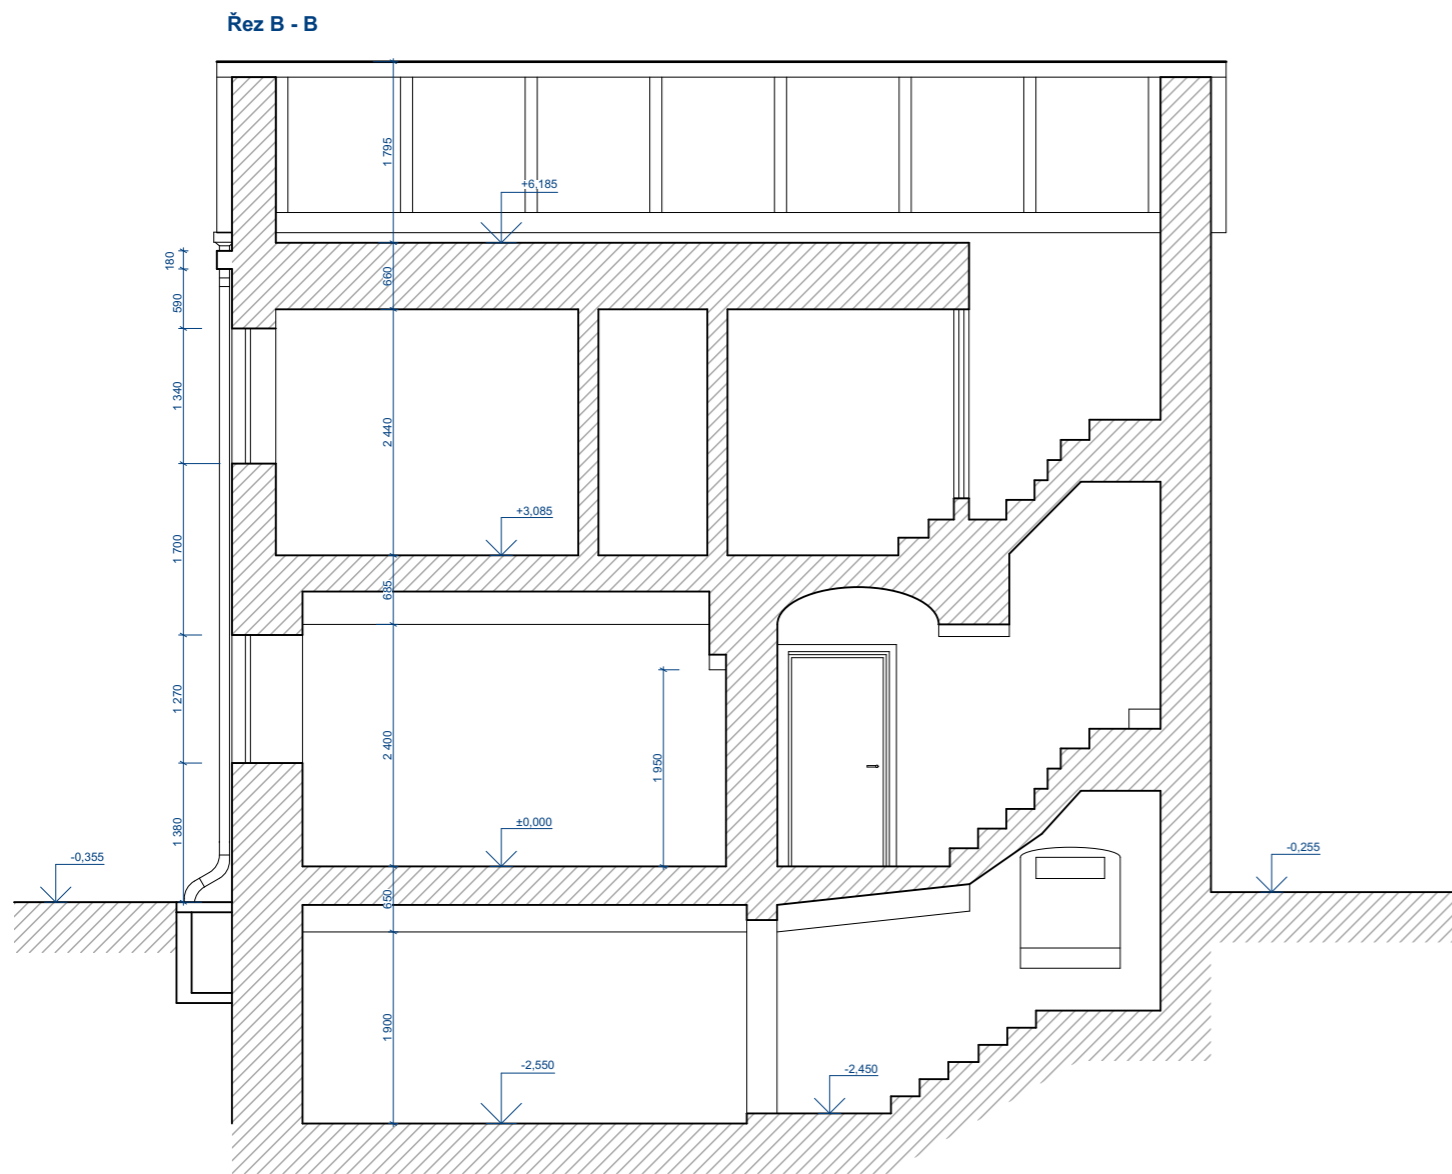

Legenda materiálů:



Smišené zdivo/nepřespecifikovaný materiál

Výškový systém BPV
±0,000 = ±177,000m.n.m.

Název: **Bakalářská práce**

Kontroloval(a): **doc. Ing. Tomáš Čejka, Ph.D.**

Vypracoval: **Levko Sasin**

Výkres: **Řezy A-A a B-B**

Měřítko: **1:175** Formát: **2x A4** Č. výkresu: **4.**


Název: **Bakalářská práce**

Kontroloval(a): **doc. Ing. Tomáš Čejka, Ph.D.**

Vypracoval: **Levko Sasin**

Výkresy: **Výkresy navržených sanací stavby**




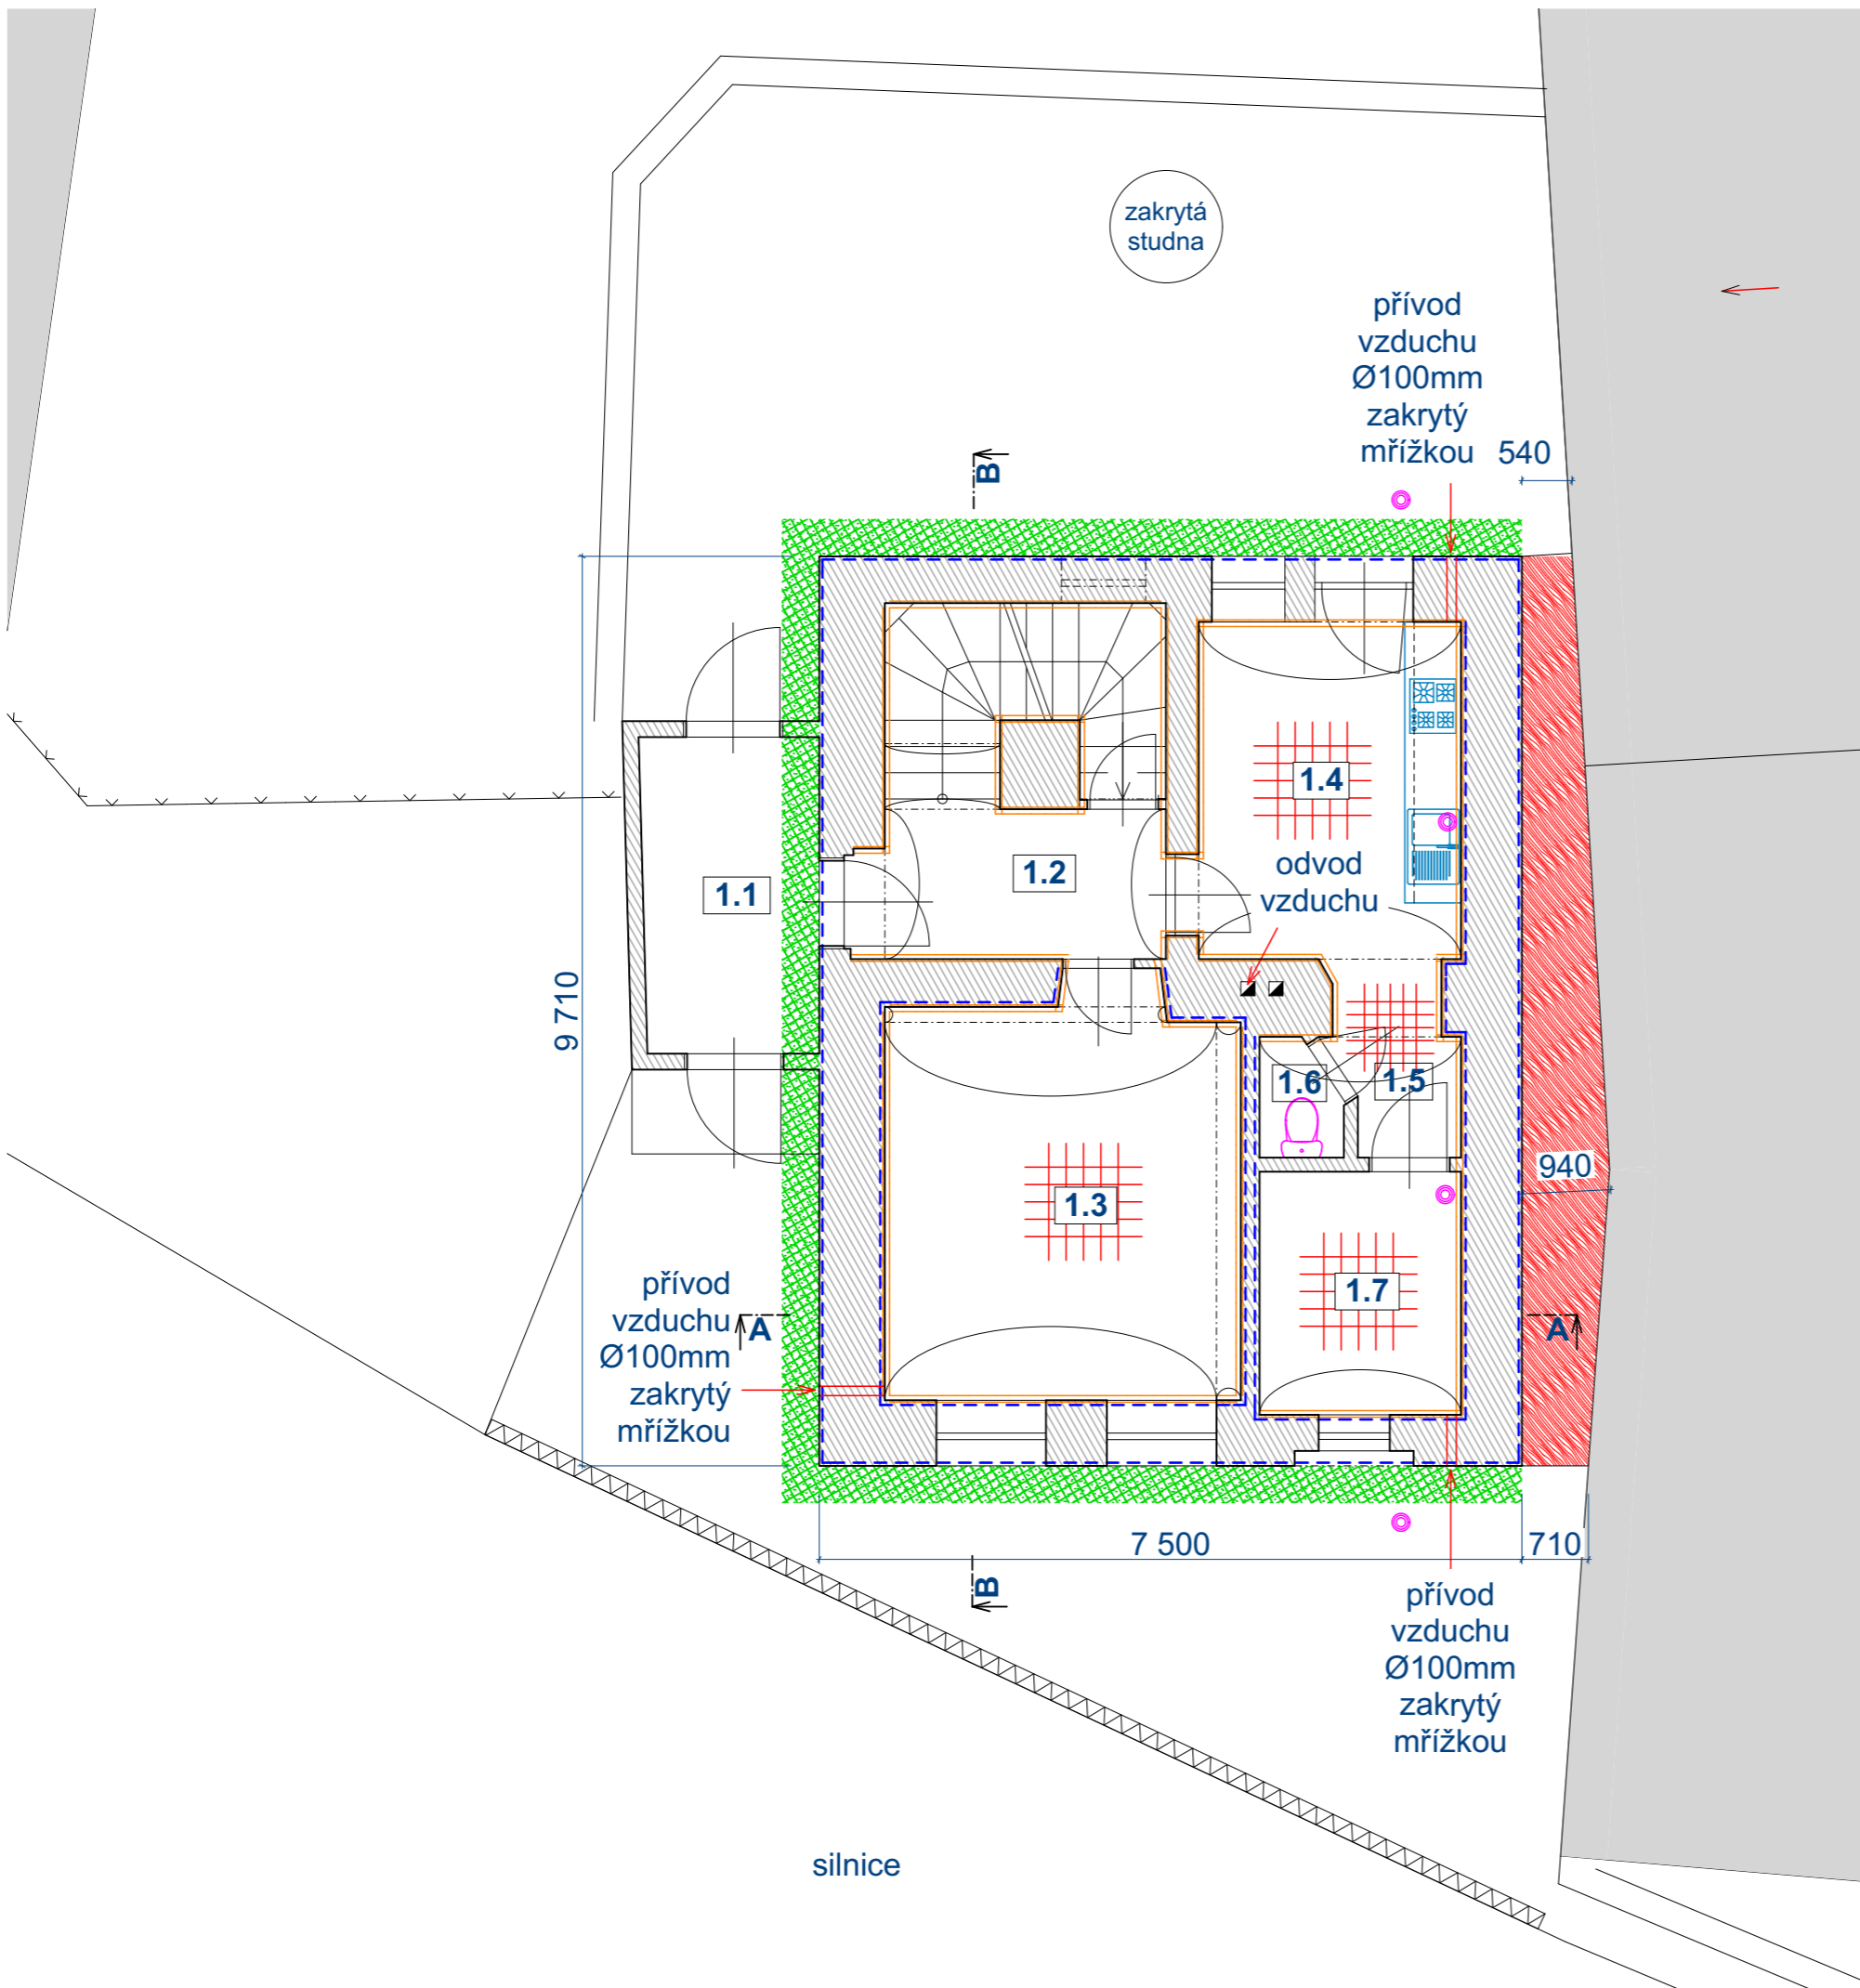

- Legenda:**
-  Vzduchový kanál
 -  Zakrytí mezery plechem
 -  Silniční odvodňovací žlab
 -  Sanační omítka
 -  Pásová kladná elektroda
 -  Tyčová záporná elektroda
 -  IGLU tvarovky 60mm
 -  IGLU tvarovky 150mm



Výškový systém BPV $\pm 0,000 = \pm 177,000\text{m.n.m.}$				
Název: Bakalářská práce				
Kontroloval(a): doc. Ing. Tomáš Čejka, Ph.D.				
Vypracoval: Levko Sasin				
Výkres: Půdorys 1.NP - sanace		Měřítko: 1:50	Formát: 2xA4	Č. výkresu: 1.

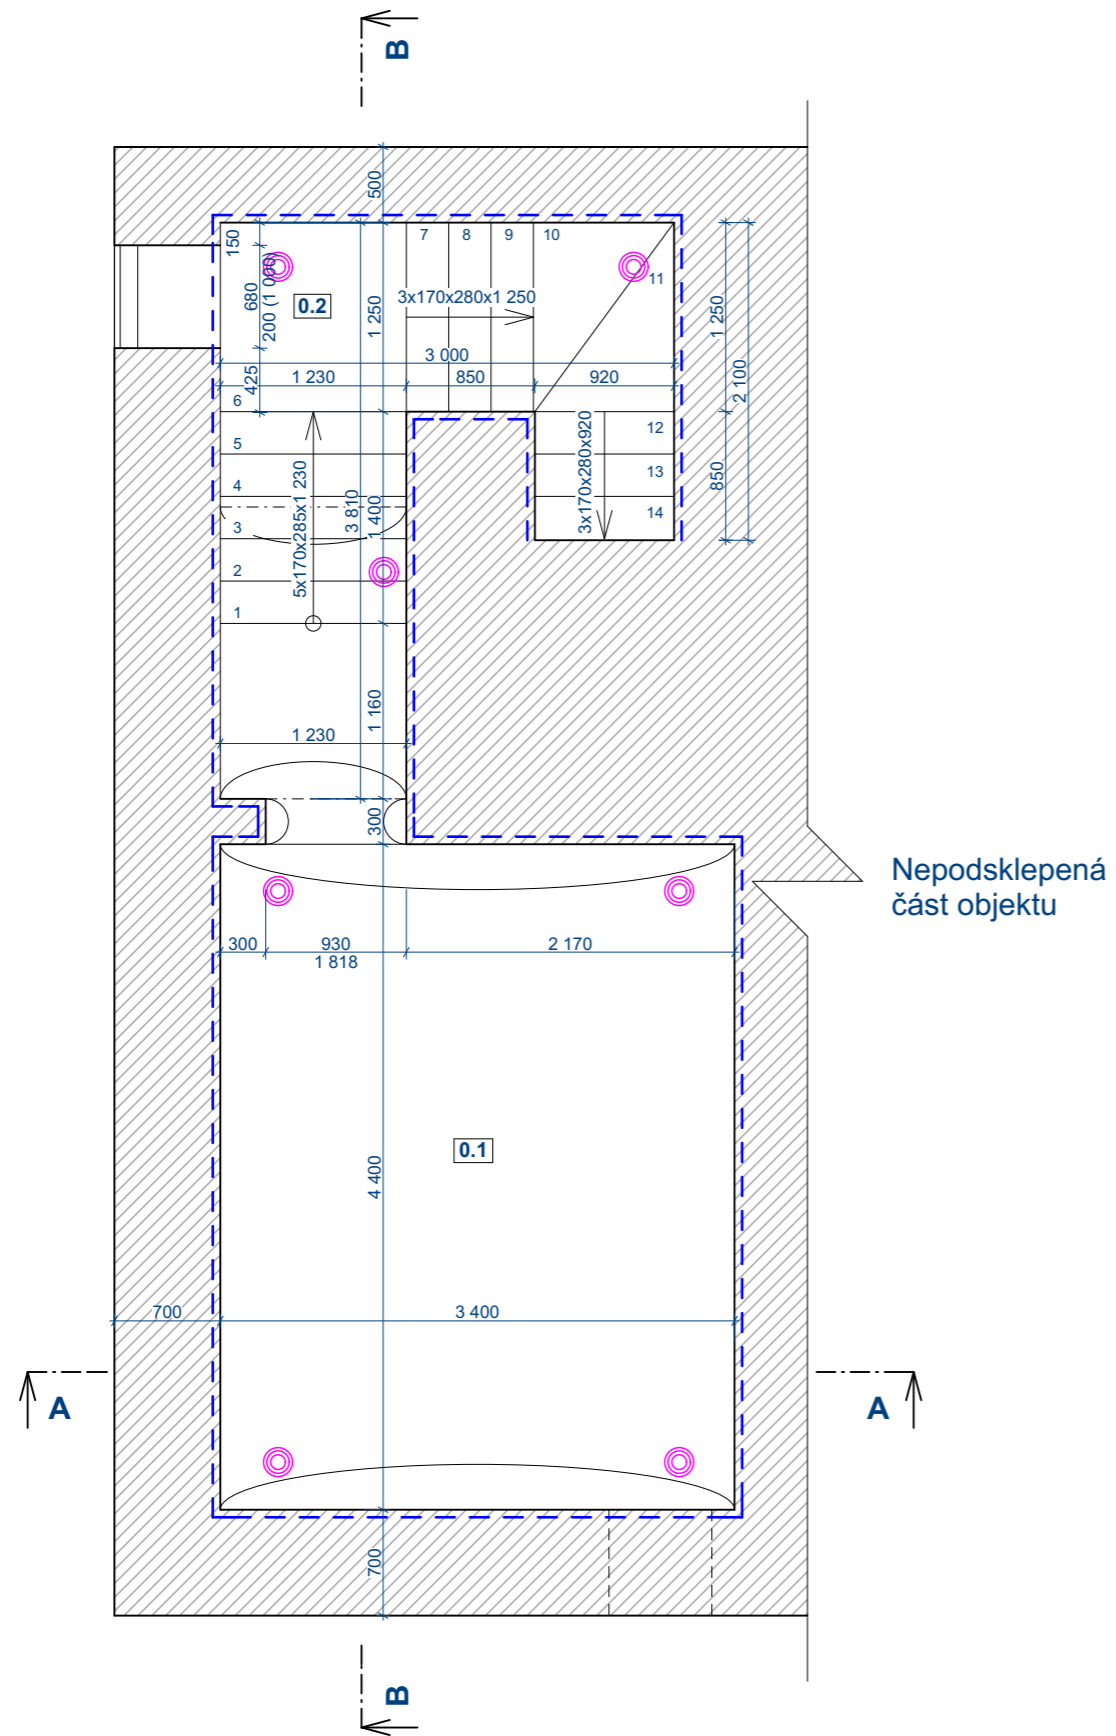

Legenda:


- Sanační omítka
- Pásová kladná elektroda
- Tyčová záporná elektroda




Výškový systém BPV
±0,000 = ±177,000m.n.m.

Název: Bakalářská práce			
Kontroloval(a): doc. Ing. Tomáš Čejka, Ph.D.			
Vypracoval: Levko Sasin			
Výkres: Púdorys 1.PP - sanace	Měřítko: 1:50	Formát: 2xA4	Č. výkresu: 2.

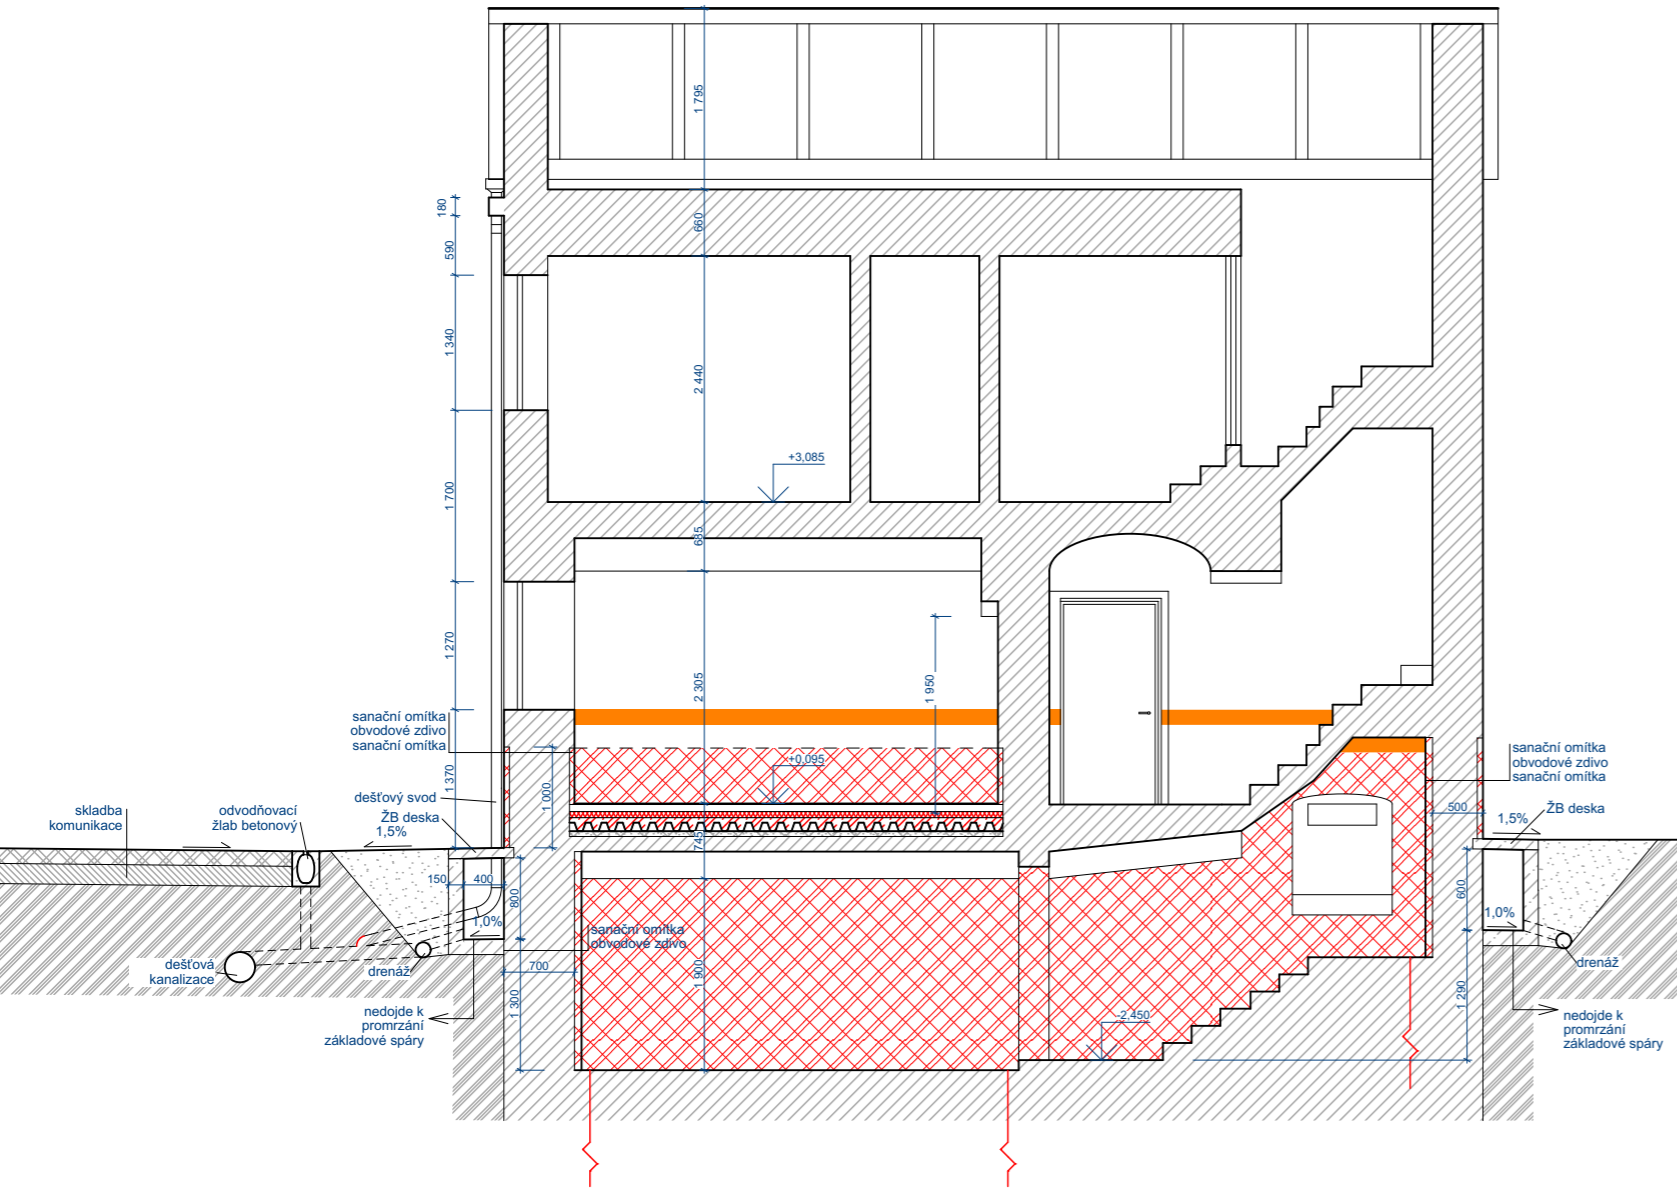



Řez B - B

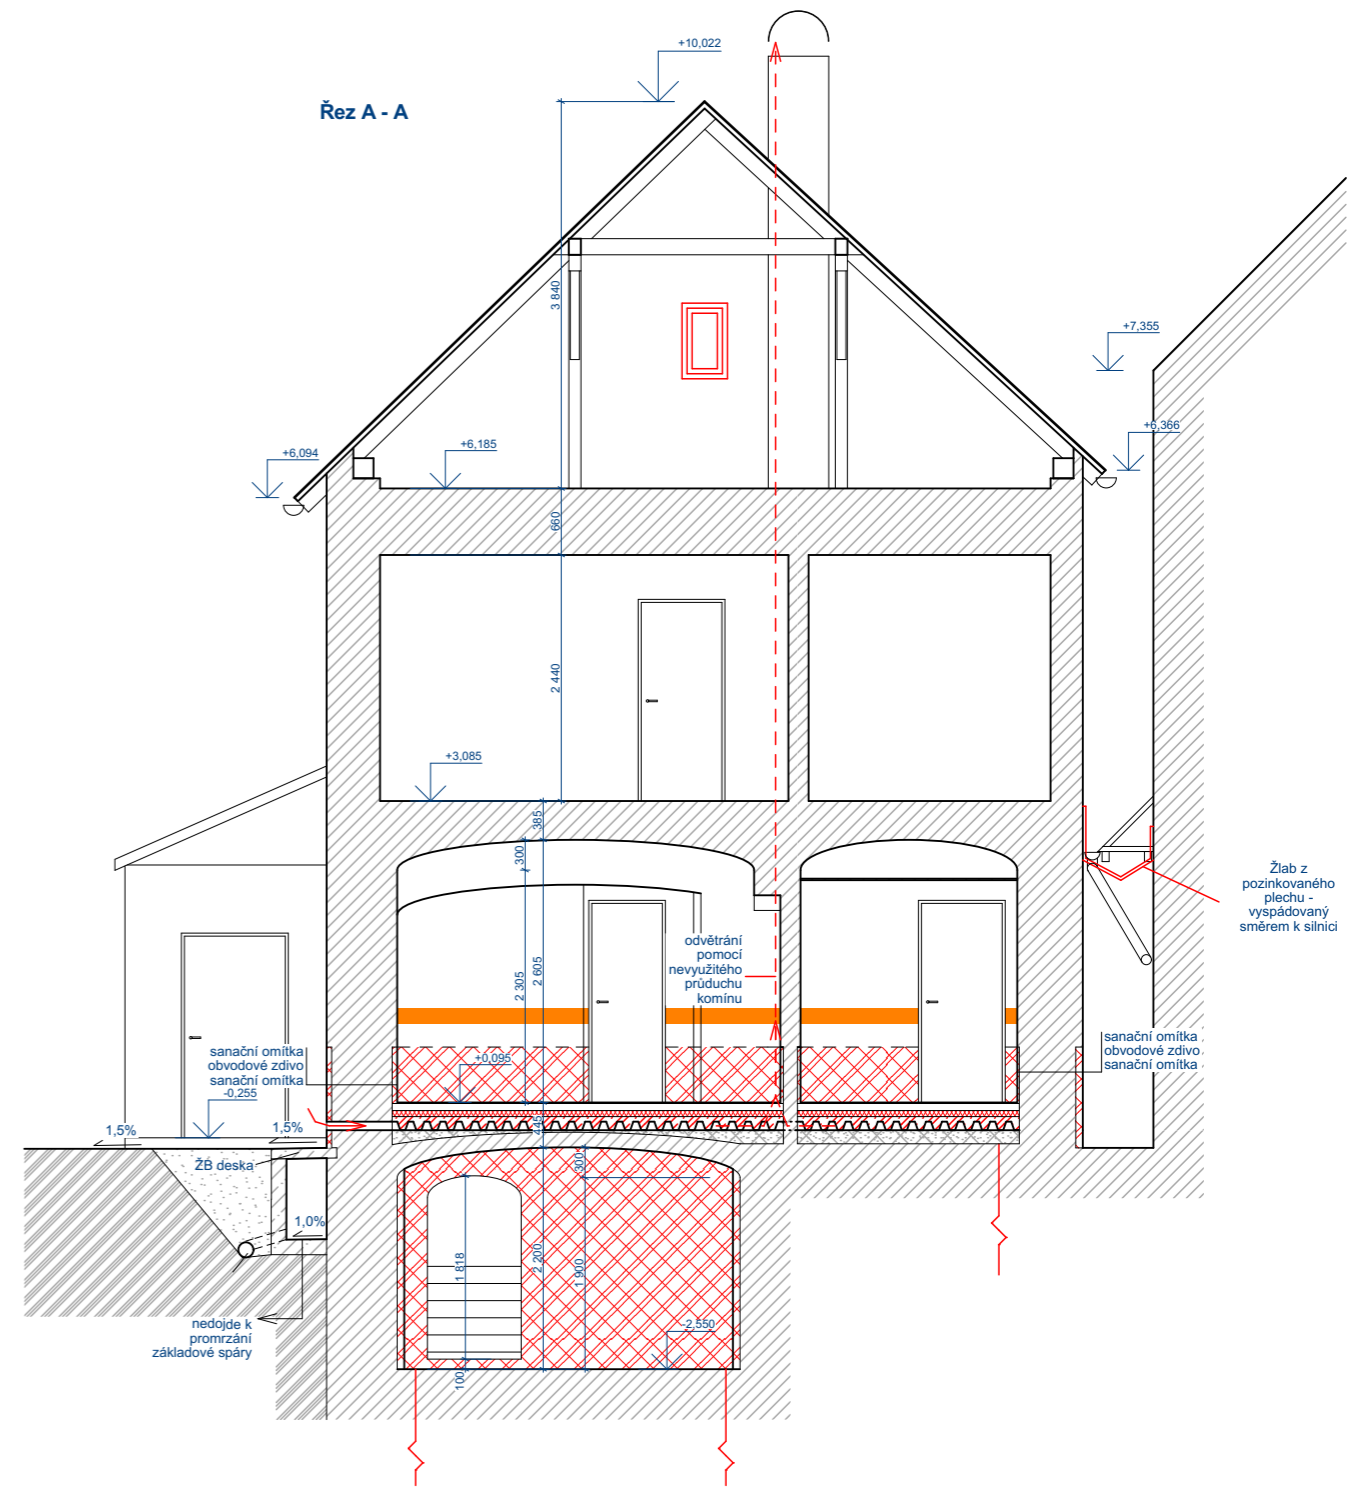

Řez A - A

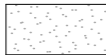


Legenda:

-  Nasypaná zemina
-  Původní zemina
-  Záporná tyčová elektroda
-  Kladná pásová elektroda


Výškový systém BPV
±0,000 = ±177,000m.n.m.

Název: **Bakalářská práce**
 Kontroloval(a): **doc. Ing. Tomáš Čejka, Ph.D.**
 Vypracoval: **Levko Sasin**
 Výkres: **Řez A-A a B-B - sanace**

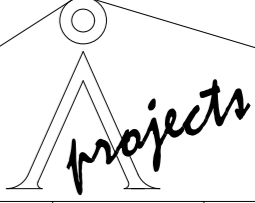


projects

Měřítko: 1:75	Formát: 2xA4	Č. výkresu: 3.
-------------------------	------------------------	--------------------------

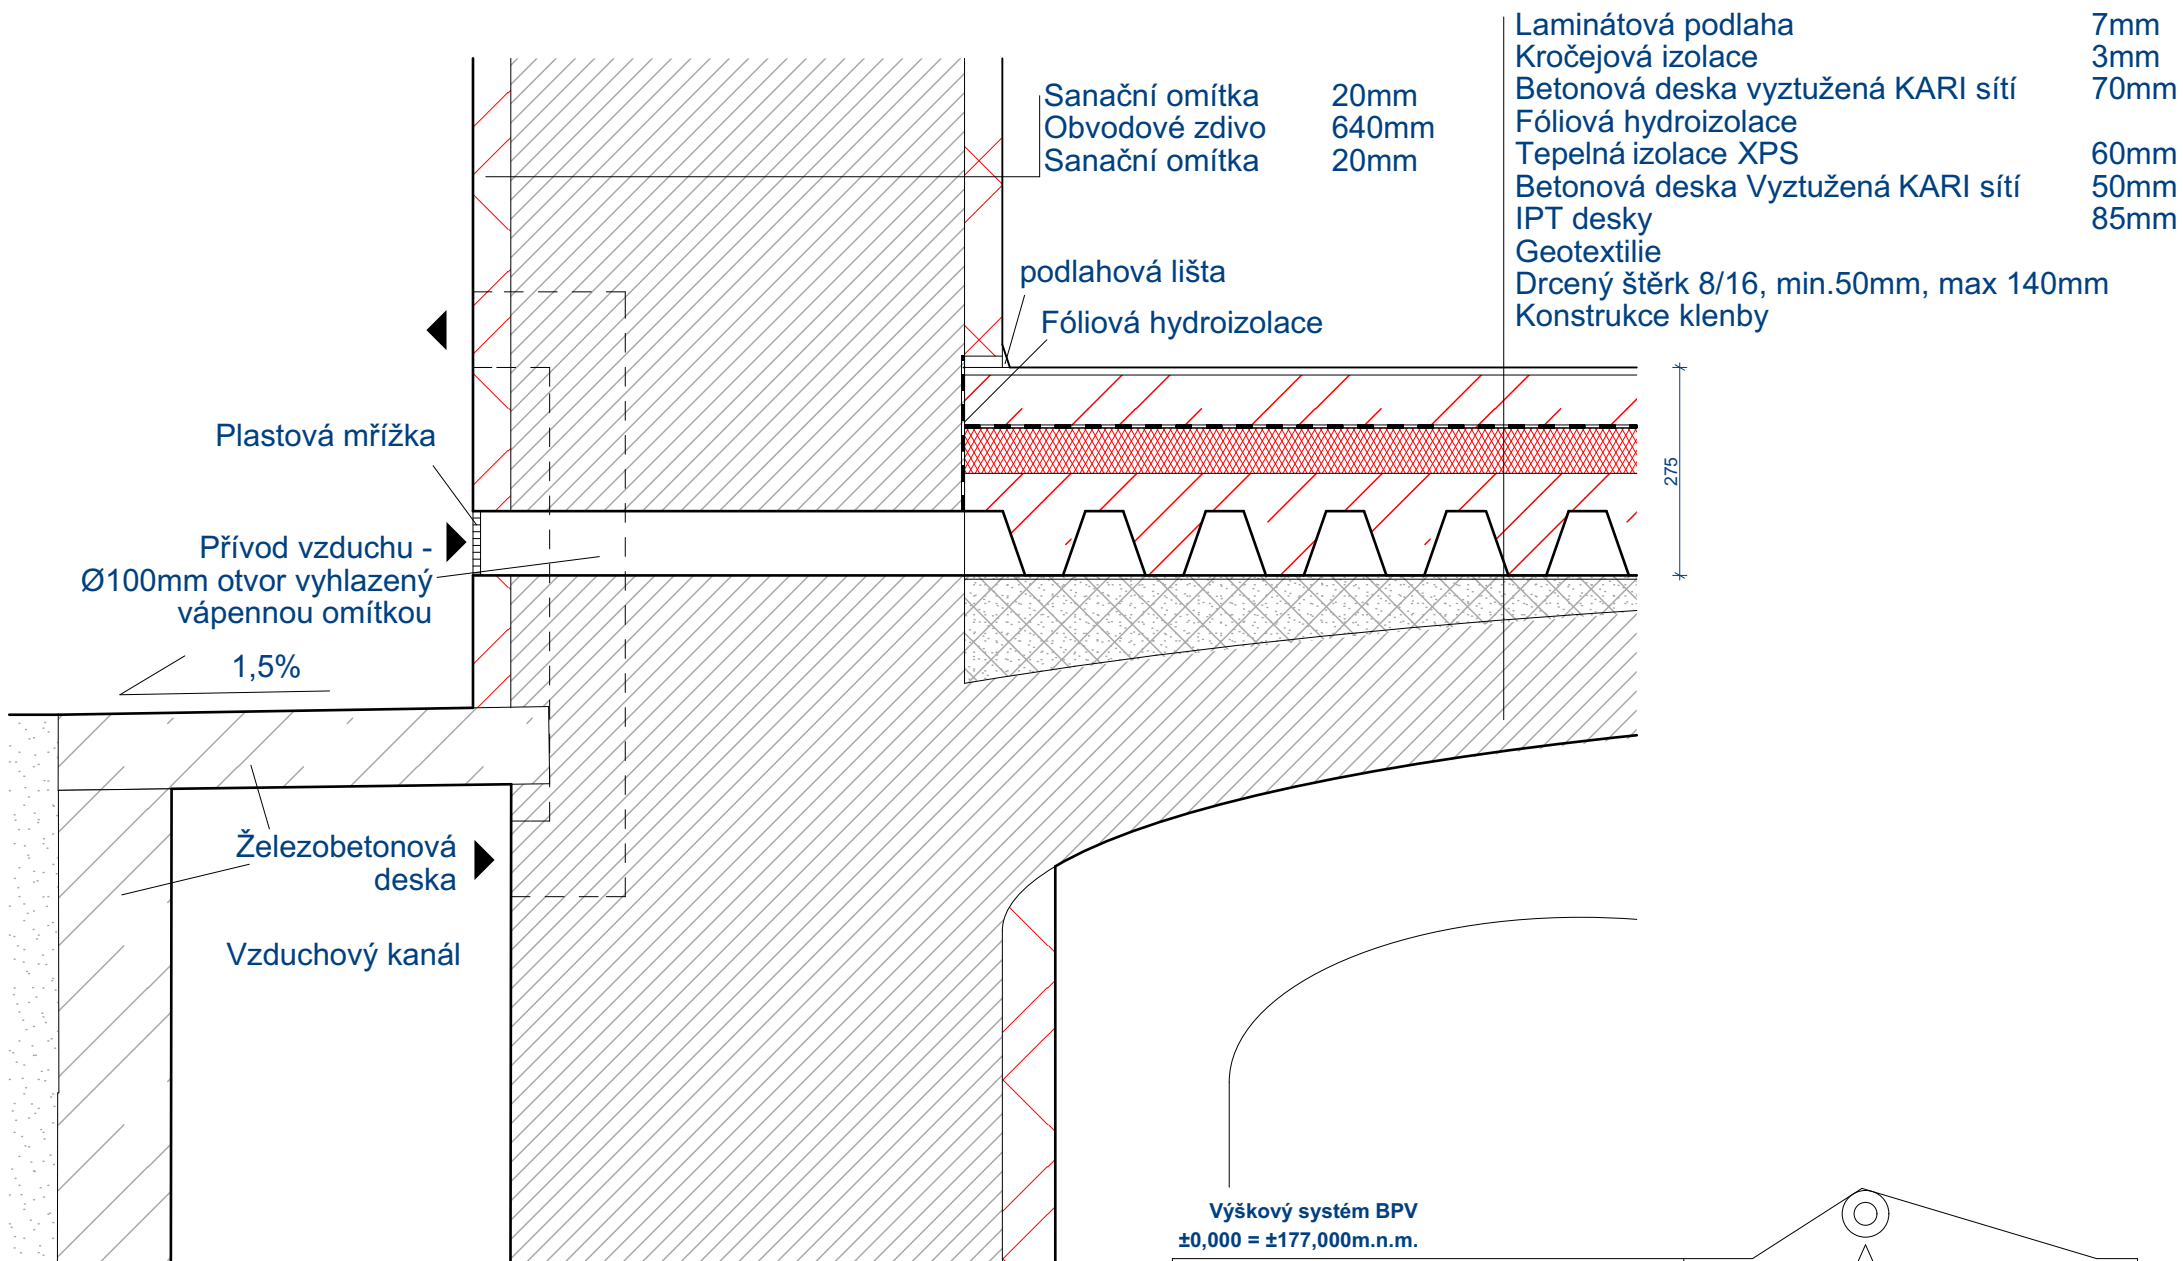

Výškový systém BPV
 ±0,000 = ±177,000m.n.m.

Název: Bakalářská práce			
Kontroloval(a): doc. Ing. Tomáš Čejka, Ph.D.			
Vypracoval: Levko Sasin			
Výkres: Detail	Měřítko: 1:10	Formát: 1xA4	Č. výkresu: 4.